


# DUO PARK JASIEŃ

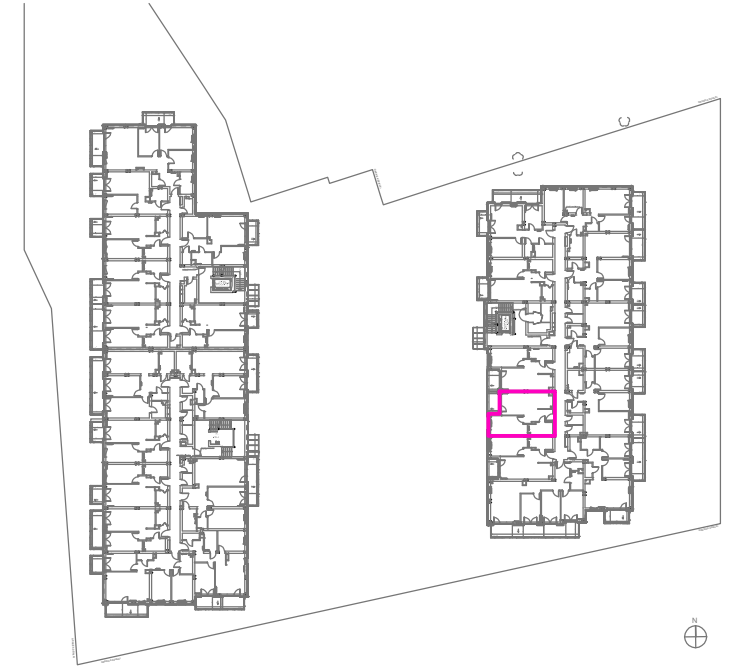

## BUDYNKI MIESZKALNE WIELORODZINNE ŁÓDŹ, UL. JASIEŃ 20 / 28

### INWENTARYZACJA POWYKONAWCZA POWIERZCHNI UŻYTKOWEJ LOKALU MIESZKALNEGO:

Pom. C21.01	Salon z an. kuchennym	19,55 m2
Pom. C21.02	Sypialnia	12,51 m2
Pom. C21.03	Łazienka	5,58 m2
Pom. C21.04	Przedpokój	5,47 m2

Powierzchnia użytkowa: **43,11 m2**

Balkon 4,42 m2

Pomiary powierzchni użytkowej wykonano na podstawie normy PN-ISO 9836:1997.

developer:

**PROJEKT ORION SP Z O.O.** tel.: 512 370 000 , 512 380 000  
90-419 Łódź, Al. Tadeusza Kościuszki 32 e-mail: oriondevelopment@o2.pl  
**www.oriondevelopment.pl**

projekt:

**RAFAŁ LAMORSKI**  
**A R C H I T E K T**  
tel. 604 397 771, e\_mail: lamorski@gmail.com

numer:

**MIESZKANIE C21**

**PIĘTRO 1**

skala:

**1:75**

11.03.2024