


**BUDYNKI MIESZKALNE WIELORODZINNE
ŁÓDŹ, UL. JASIEŃ 20 / 28**

Pomiary powierzchni użytkowej wykonano na podstawie normy PN-ISO 9836:1997.



PROJEKT ORION SP Z O.O. tel.: 512 370 000, 512 380 000
90-419 Łódź, Al. Tadeusza Kościuszki 32 e-mail: oriondevelopment@o2.pl

www.oriondevelopment.pl

projekt:	numer:	skala:
	RAFAŁ LAMORSKI ARCHITEKT tel. 604 397 771, e_mail: lamorski@gmail.com	MIESZKANIE C36 PIĘTRO 3

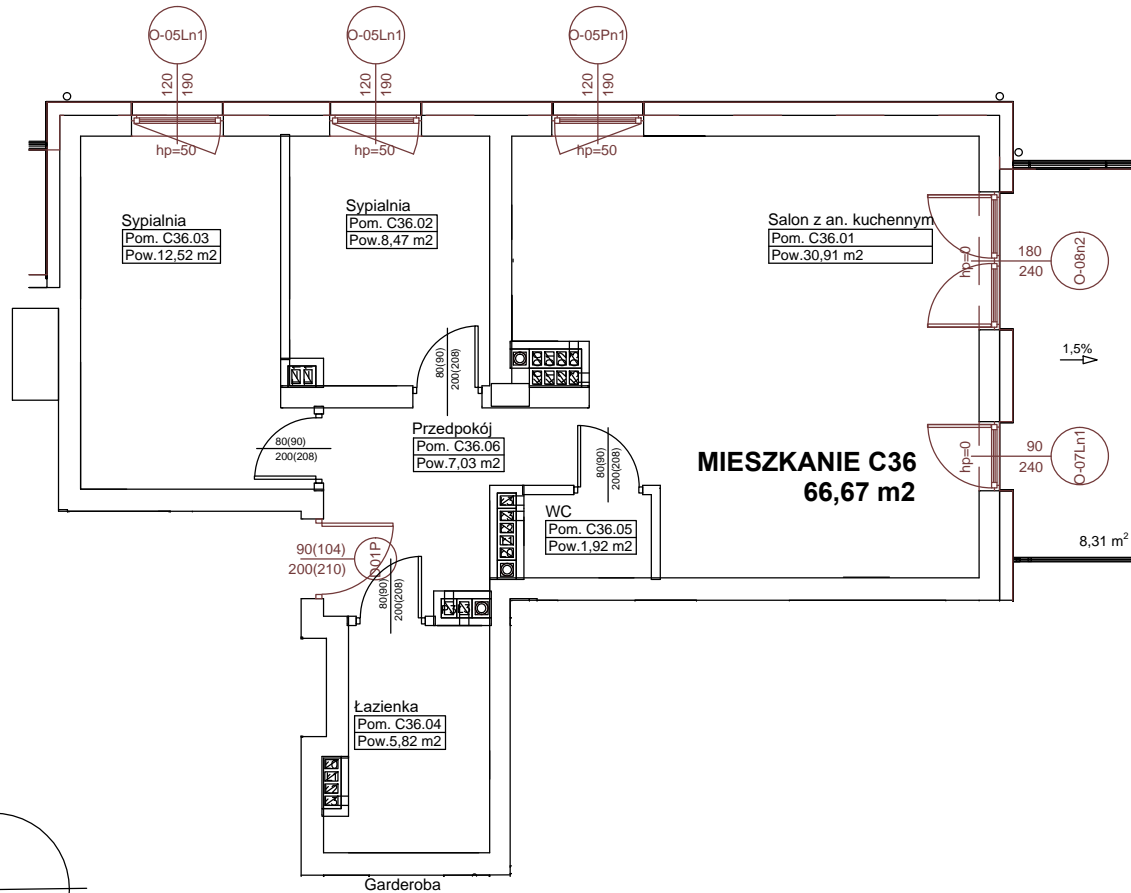

**MIESZKANIE C36
66,67 m²**

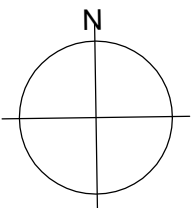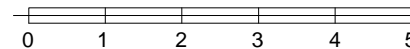

**INWENTARYZACJA POWYKONAWCZA POWIERZCHNI UŻYTKOWEJ
LOKALU MIESZKALNEGO:**

Pom. C36.01	Salon z an. kuchennym	30,91 m ²
Pom. C36.02	Sypialnia	8,47 m ²
Pom. C36.03	Sypialnia	12,52 m ²
Pom. C36.04	Łazienka	5,82 m ²
Pom. C36.05	WC	1,92 m ²
Pom. C36.06	Przedpokój	7,03 m ²

Powierzchnia użytkowa: **66,67 m²**

Balkon 8,31 m²