



DUO PARK JASIEŃ

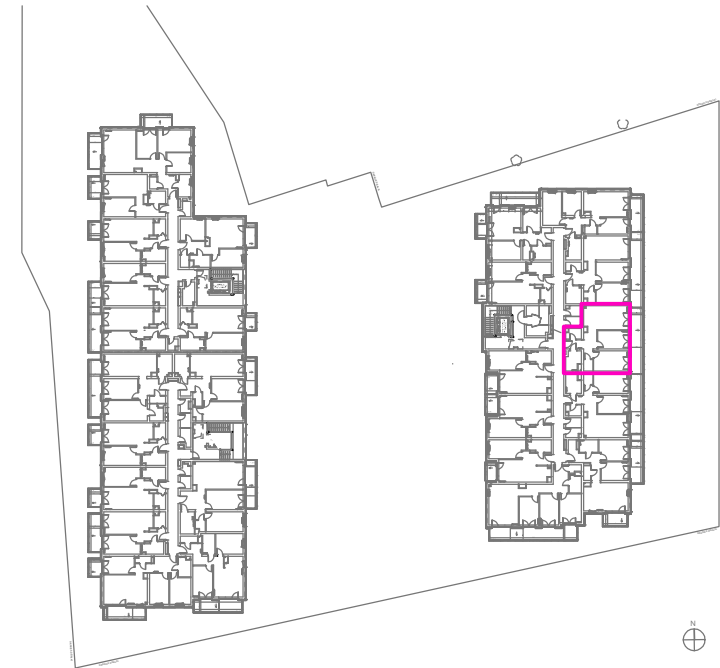

BUDYNKI MIESZKALNE WIELORODZINNE  
**ŁÓDŹ, UL. JASIEŃ 20 / 28**

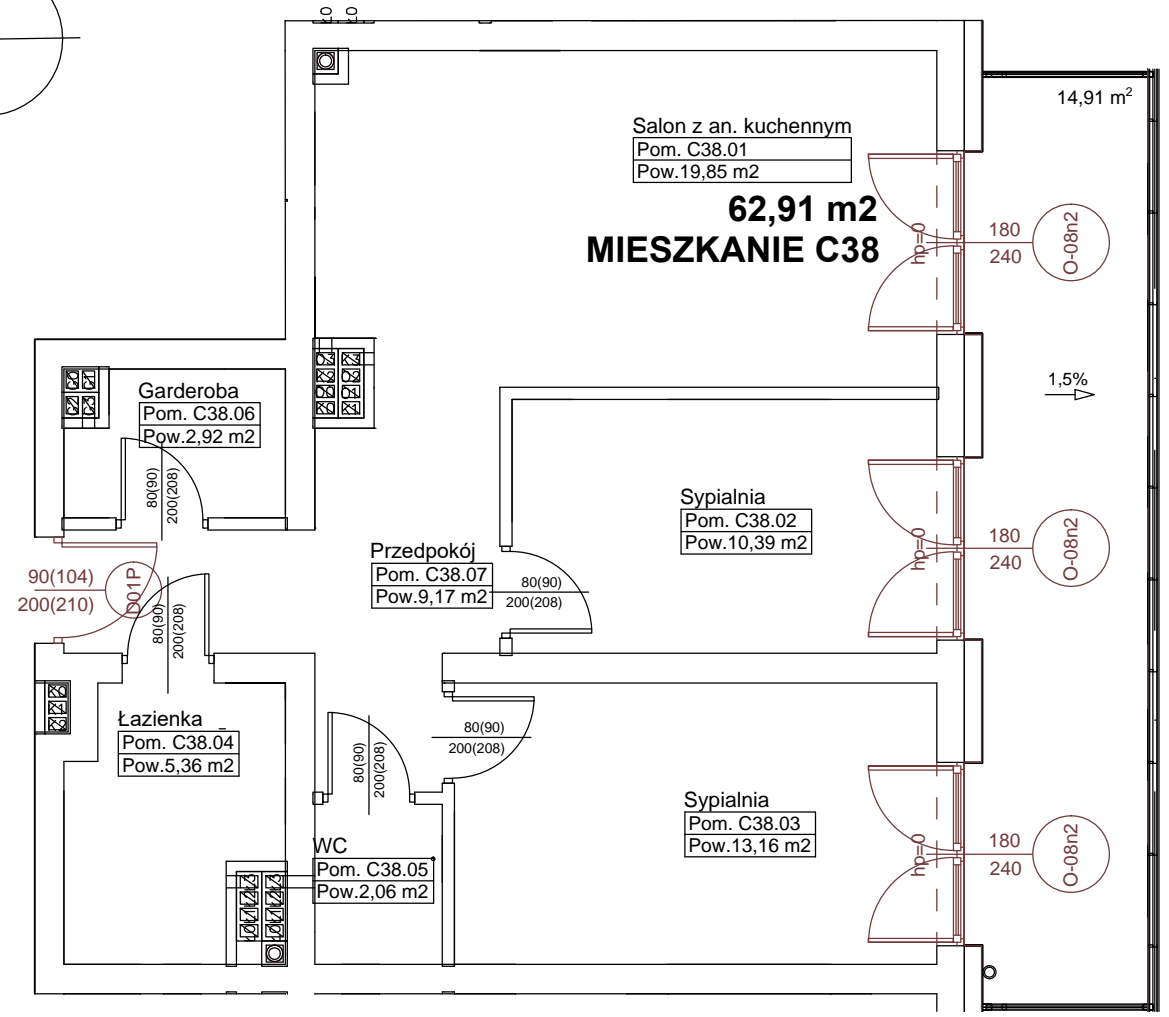

**INWENTARYZACJA POWYKONAWCZA POWIERZCHNI UŻYTKOWEJ  
 LOKALU MIESZKALNEGO:**

Pom. C38.01	Salon z an. kuchennym	19,85 m <sup>2</sup>
Pom. C38.02	Sypialnia	10,39 m <sup>2</sup>
Pom. C38.03	Sypialnia	13,16 m <sup>2</sup>
Pom. C38.04	Łazienka	5,36 m <sup>2</sup>
Pom. C38.05	WC	2,06 m <sup>2</sup>
Pom. C38.06	Garderoba	2,92 m <sup>2</sup>
Pom. C38.07	Przedpokój	9,17 m <sup>2</sup>

Powierzchnia użytkowa: **62,91 m<sup>2</sup>**  
 Balkon 14,91 m<sup>2</sup>

Pomiary powierzchni użytkowej wykonano na podstawie normy PN-ISO 9836:1997.

**PROJEKT ORION SP Z O.O.** tel.: 512 370 000 , 512 380 000  
 90-419 Łódź, Al. Tadeusza Kościuszki 32 e-mail: oriondevelopment@o2.pl

**www.oriondevelopment.pl**

projekt:	numer:	skala:
RAFAŁ LAMORSKI <u>A R C H I T E K T</u> tel. 604 397 771, e-mail: lamorski@gmail.com	MIESZKANIE C38	1:75
	PIĘTRO 3	